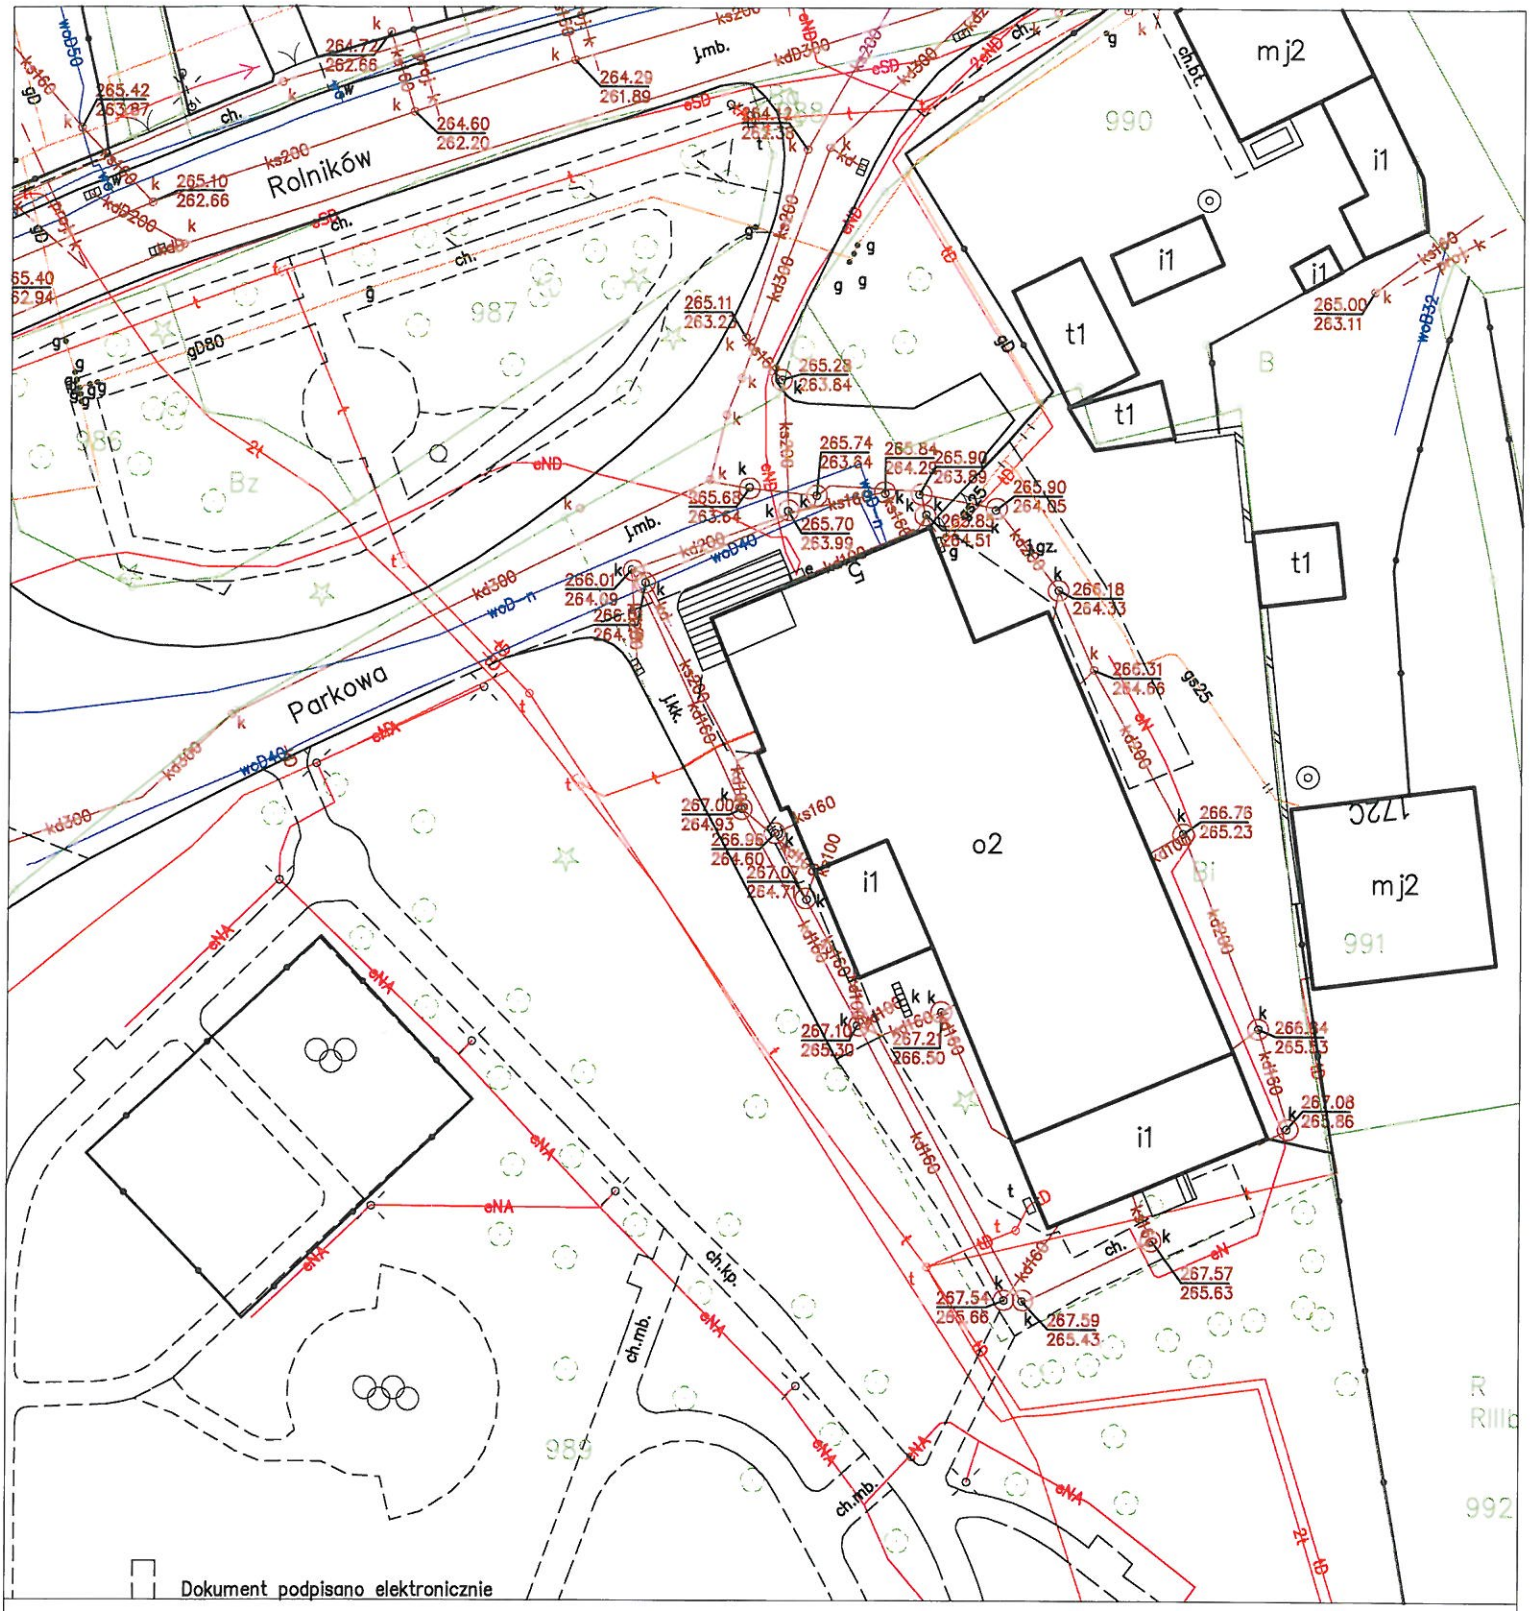

Dokument podpisano elektronicznie

N
W
E
S

MAPA Z POMIARU POWYKONAWCZEGO
Inwentaryzacja powykonawcza obiektów budowlanych

iD GE.6640.1388.2020

skala 1 : 500

Obiekt: Gliwice ul. Parkowa 5

PUWP 2000 strefa 6, PUWW EVRF2007-NH

Jednostka ewidencyjna: Gliwice 246601_1

Obręb: Bojków 0018

Sekcja mapy: 6.129.27.06.1.3; 6.129.27.06.3.1

Oświadczenie

Dokumentacja techniczna została zweryfikowana pozytywnie i przyjęta do Państwowego Zasobu Geodezyjnego w dniu 21.10.2020 r.

Przedsiębiorstwo Geodezyjne "GEKO"
mgr. inż. Robert WOJNACKI
44-190 Knurów, ul. Szpitalna 8
NIP 9690293727 REGON 277932192

Nazwa wykonawcy

GEODETA UPRAWNIONY
nr upr. 17274

mgr inż. Robert WOJNACKI

Geodeta, dnia 07.09.2020 r